


Entréplan

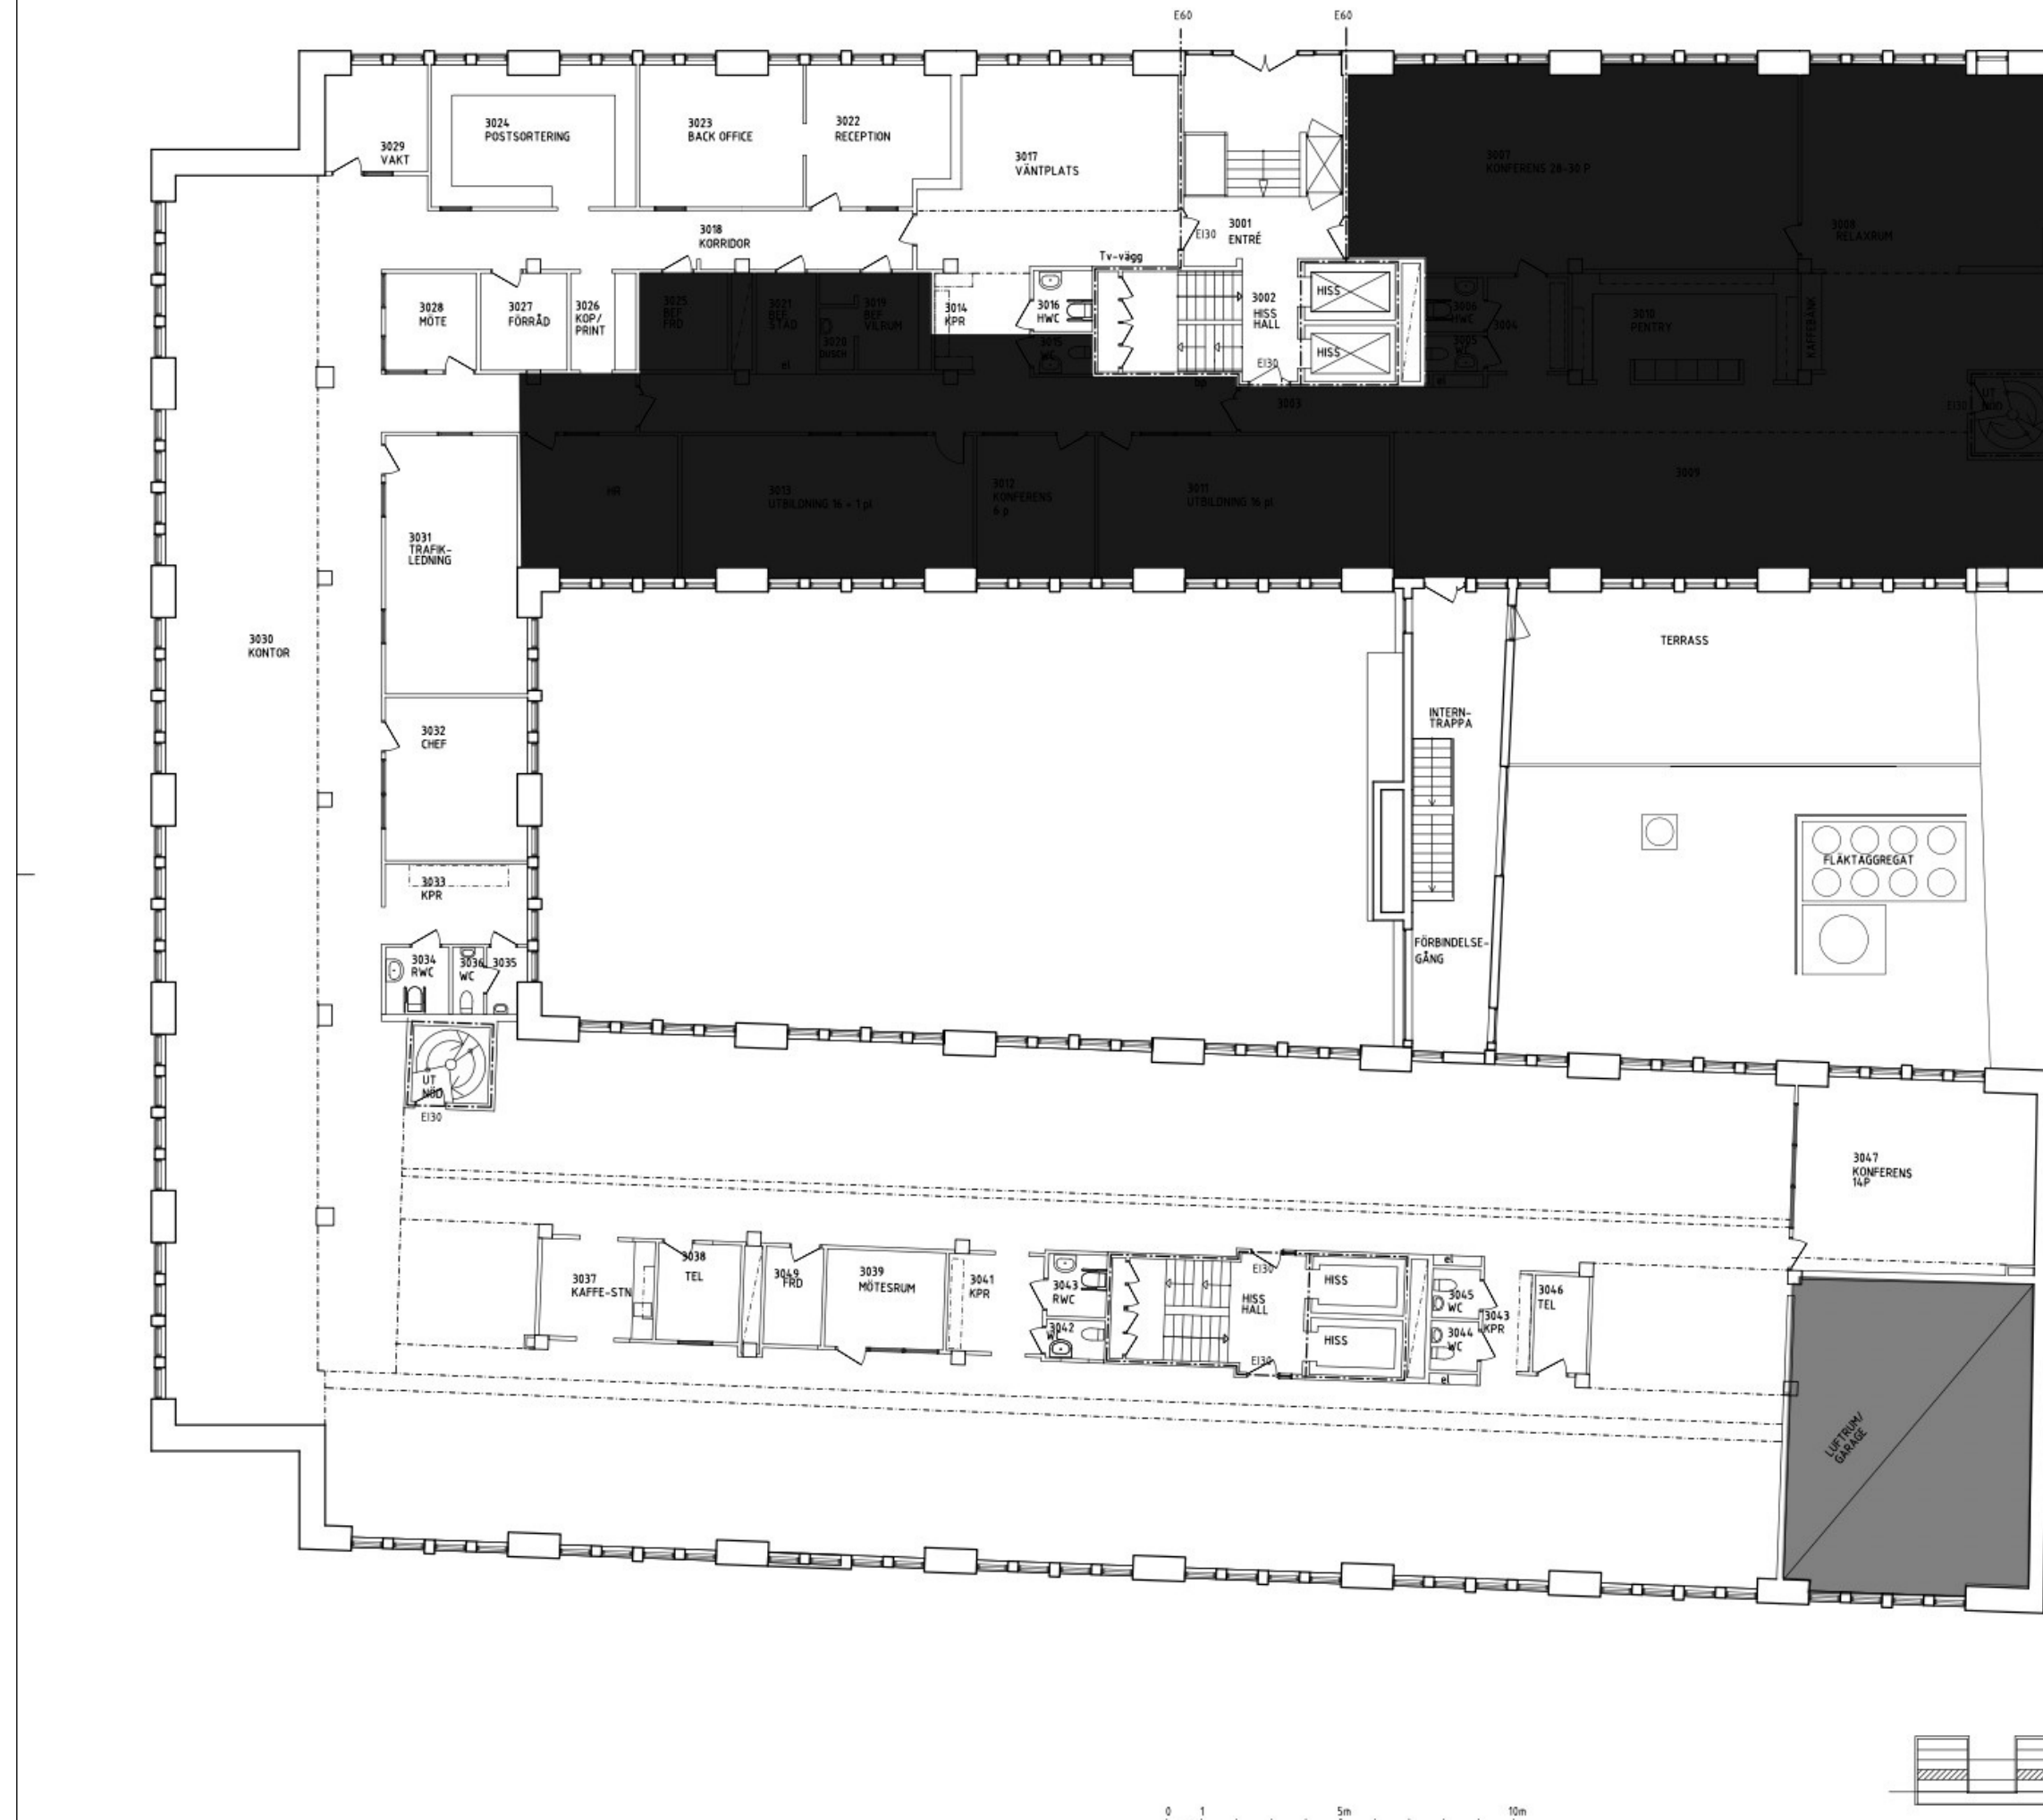

Disponibel yta:
ca: 1076 m2

RET	ANT	ÄNDRINGEN AVSER	DATUM	SIGN
RELATIONSHANDLING				
 WESTERLINDS				
Ky ÖHN 2:56 HARNOSAND				
P	Swegno		179-1943185	
A	Mogren arkitekt		08-478888	
K	Grann Ark & Konstr AB		070-516 78 60	
V	ECS		043-150718	
E	Svt Elteknik		043-129548	
B				
UPPDRAGS- DATUM	1967	RITAD/RISS/STR AV ANSVARSIG	PM/FO Peter Mandoki	HANDLÄGGARE PM
PLAN 3				
SKALA	1:100	RUMMER	A-40.1-300	RET